


Участок с. Тулагино, ул. Николаева, б/н, Ефимов К.Д.
 Система координат Местная
 Масштаб съёмки 1:1000

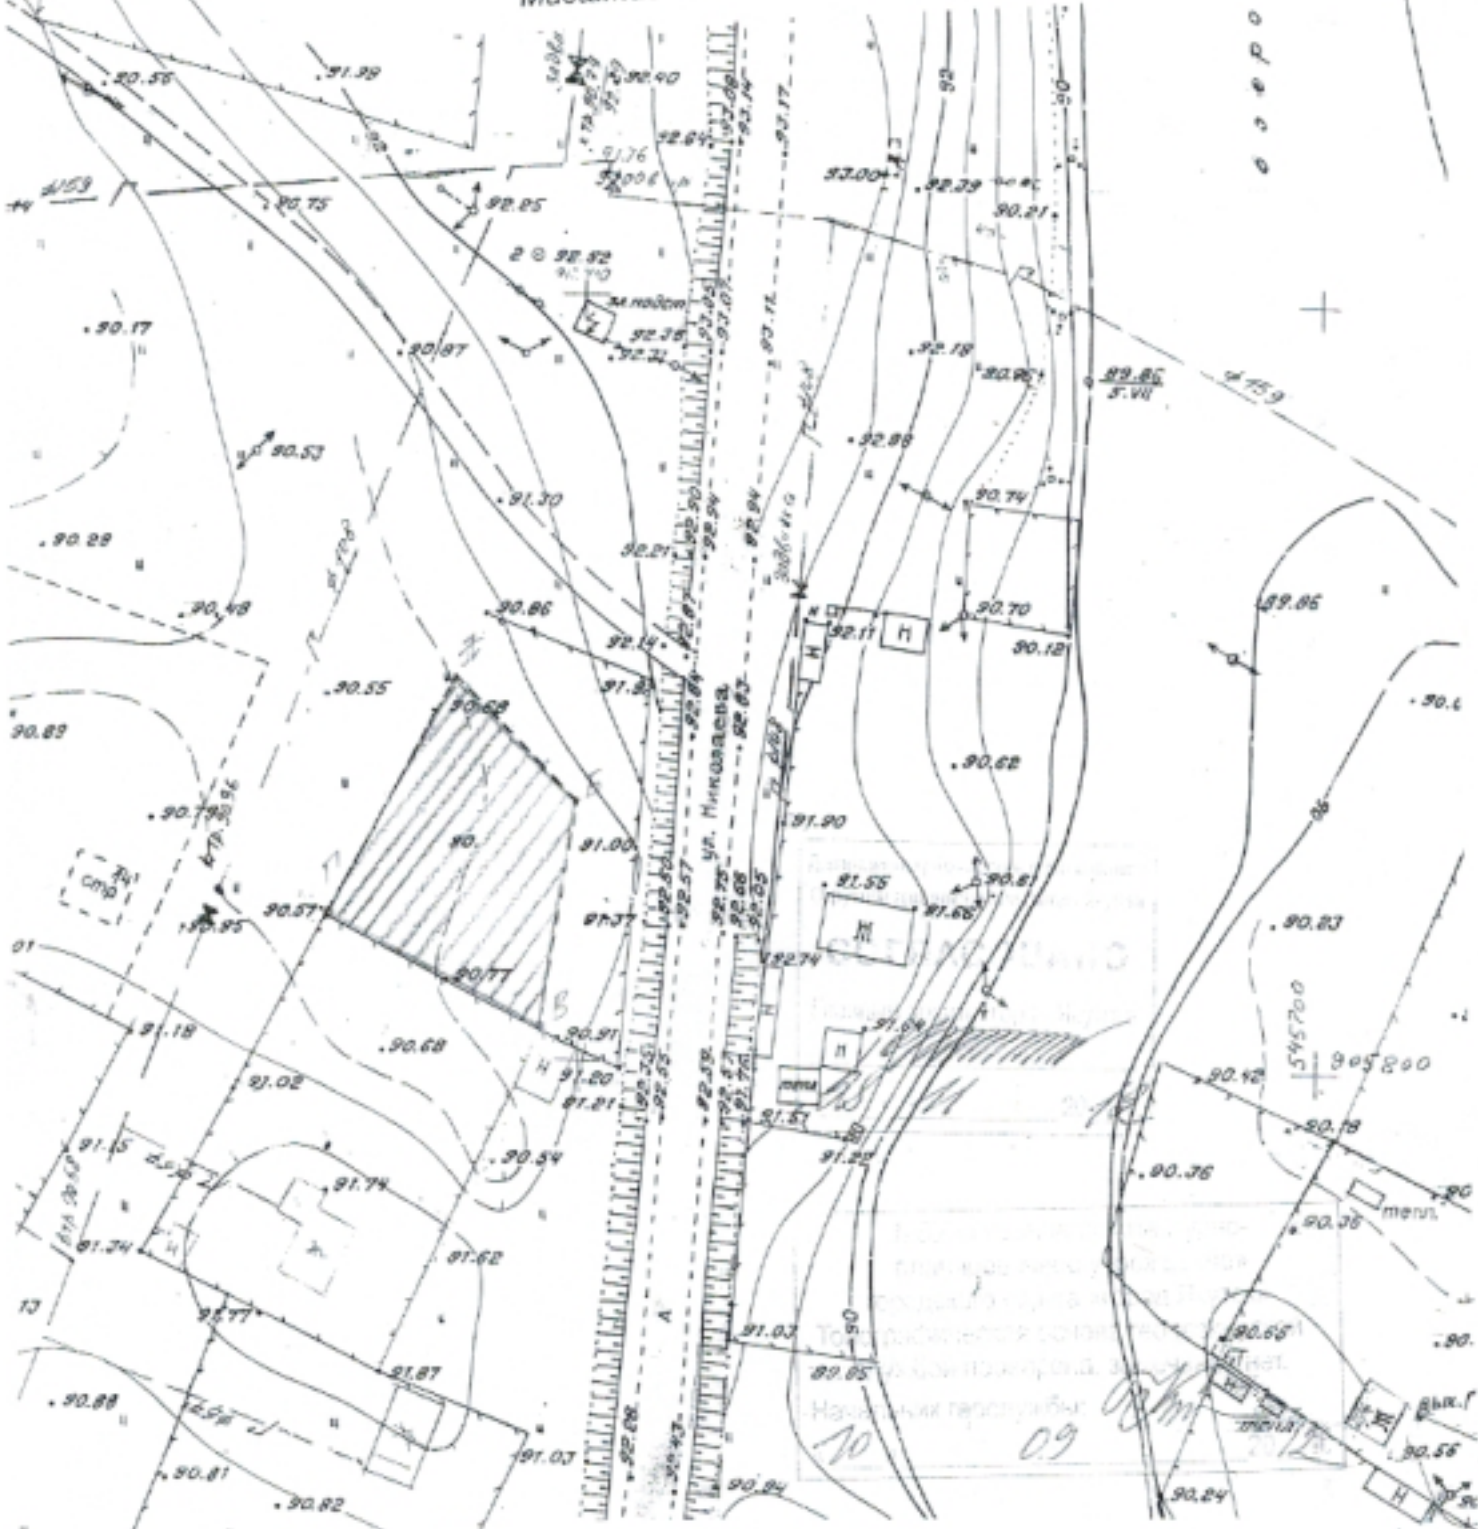

Примечание: Пунктиром на топографической съёмке отображены границы участка, в натуре обозначенные столбами

| | |
|--|---------------|
| ООО «ГЕОСТРОЙПРОЕКТ» | |
| Исполнительная съёмка земельных участков | 2012 г. |
| Директор | Федоров К.В. |
| Вед. геодезист | Жигайлов К.В. |
| Снимал: | Жигайлов К.В. |

0.57

0.57